

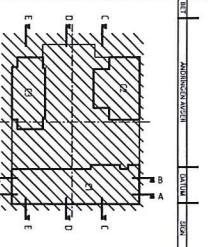


HÄNSNINGAR  
FÖR KLÄNNINGAR OCH FÖRESKRIFTER  
SE PLAN 100.110

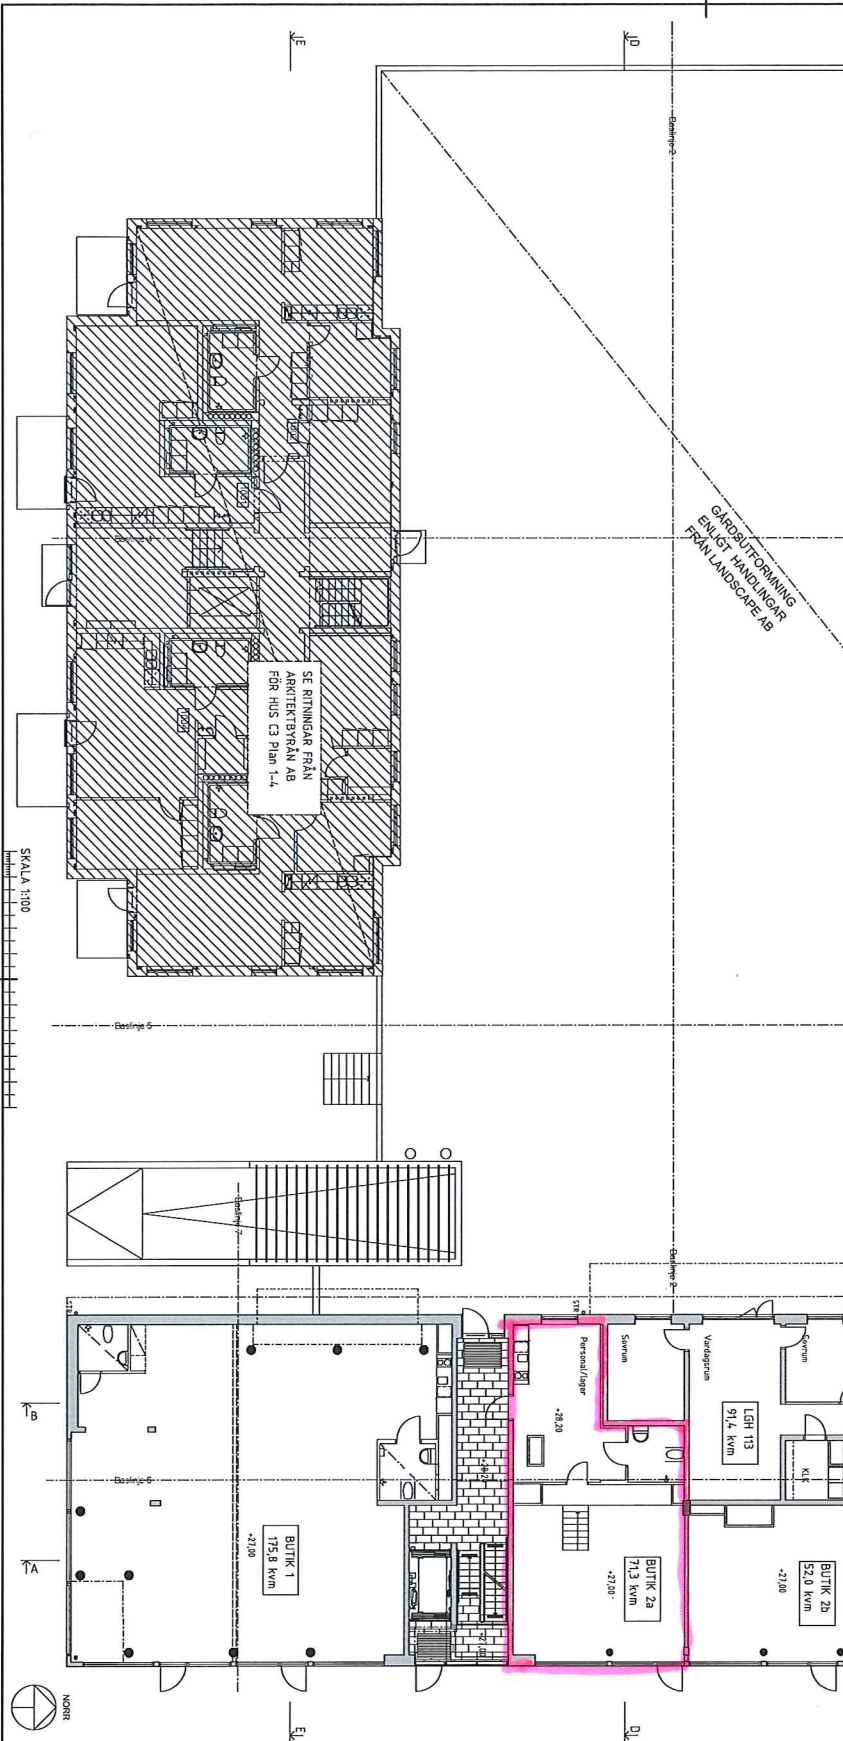

RELATIONSHANDLING  
Bara Centrum, del C, hus C1  
Svedala kommun, Väbby 614, Bara

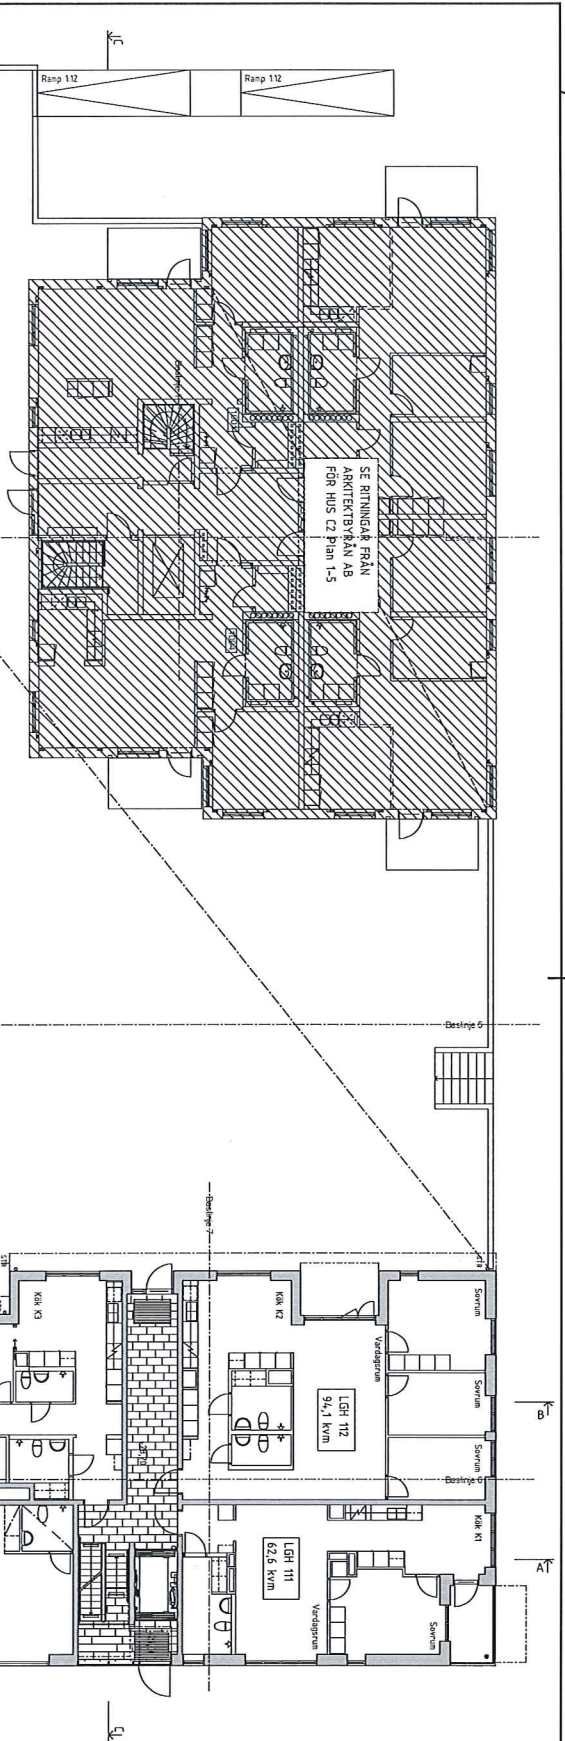

10059.01	H. Brunnsson	H. Brunnsson
2012-08-31	G. Dahlström	
NYBYGGNATION AV BOSTÄDER		
Plan 1, översikt		
1:100 (A1)	AA0.1-110	