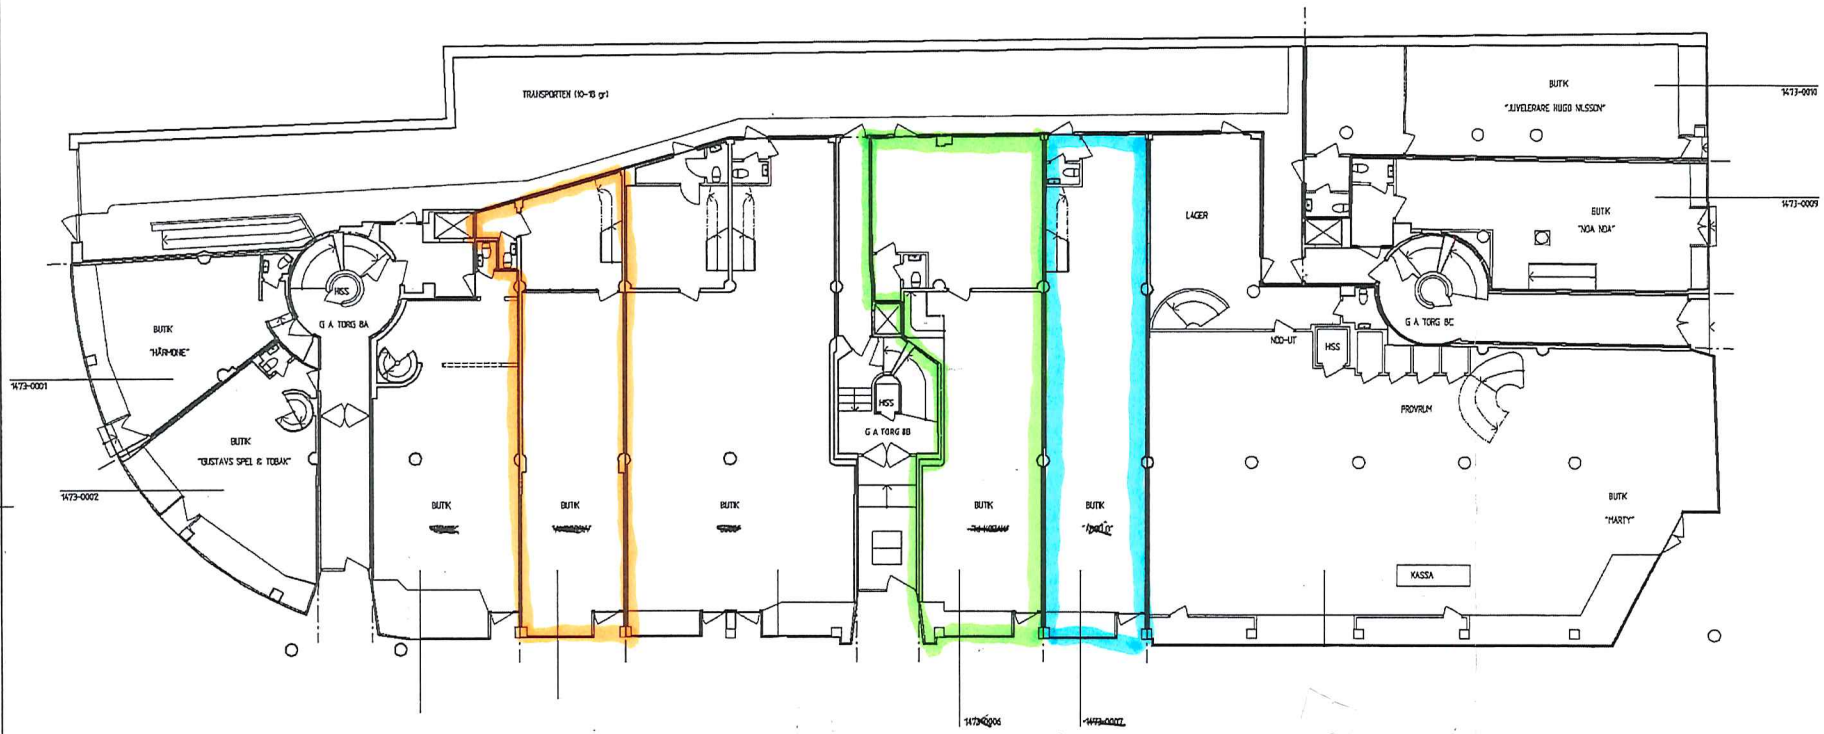

77kvm
(47källare
13entresol)
137 KVm

112kvm entre
(42kvm entresol)
154kvm

85kvm entre
(73källare
28entresol)
186 kvm

FÖRKLARINGAR

Bjälklag utgör brandcellsgräns

_____ brandcellsgräns

B		diverse + objektsnr	LM	08 02 28
A		div efter ombr Casan/Marty	FL	07 09 24
REV	ANT	ÄNDRINGEN AVSER	SIGN	DATUM

- RELATIONSRITNING
- ARBETSRITNING
- FÖRFRÅGNINGSUNDERLAG
- BYGGLOVSRITNING
- FÖRHANDSKOPIA

Arkitektkontoret
RYDSTERN & LILIEDAHL AB

Malmö 02 12 13

KV KARL GUSTAV 4 - MALMÖ

PLAN BOTTENVÅNING

skala 1:100 (A1) / 1:200 (A3)

A0 : 01

B